


ZESPÓŁ UZGADNIANIA DOKUMENTACJI
PROJEKTOWEJ WE WŁODAWIE
W obszarze projektowanych sieci
brak uzgodnionych przez ZIUP
projektowanych sieci uzbrojenia technicznego

obręb STARE ZAŁUCZE
gm. Urszulin
pow. włodawski

WYCINEK MAPY SYT. – WYSOKOŚCIOWEJ
do celów projektowych
Sekcja numer 136.214.022.
Dotyczy działki numer 3264
Skala 1: 500

Mapę wykonano metodą fotomechanicznego przetworzenia
zaktualizowanej mapy zasadniczej w obszarze zakreślonym
kolorem zielonym wg stanu na dzień 05.03.2010

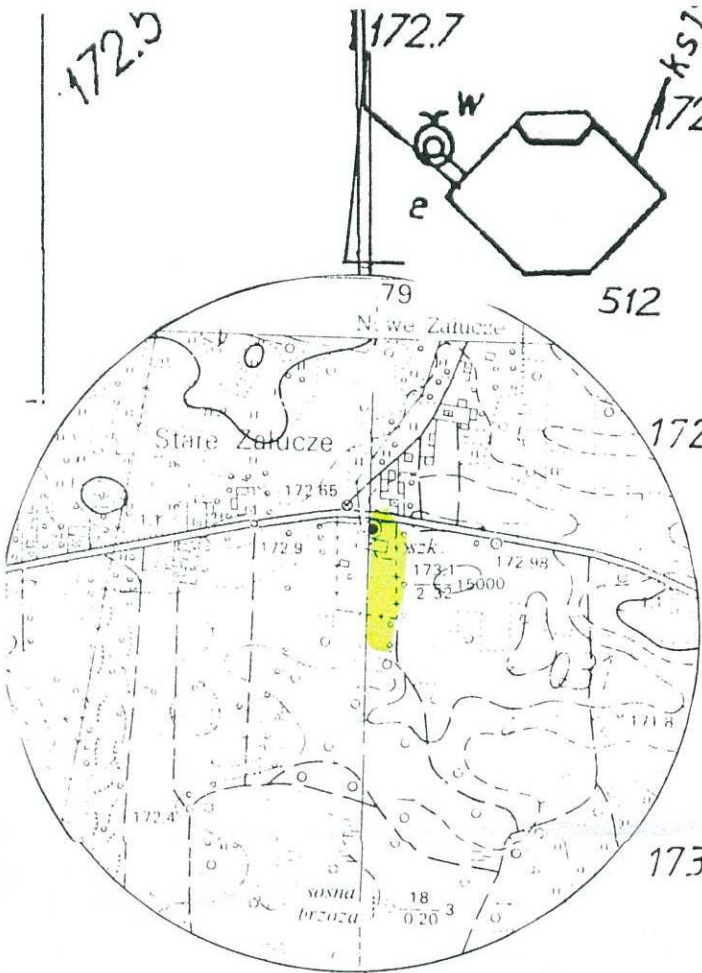

ORIENTACJA 1:10000


Biurow Usług Geodezyjno-Budowlanych
"GEO-BUD"
Rafał Przeworski
ul. Kościelna 7, 22-200 WŁODAWA
tel. kom. 0 515 566 611
NIP 565-130-78-48, REGON 060186950

GEODETA UPRAWNIONY
Upr. Nr 5810
Waldemar Przeworski
tel. kom. 0 500 021 697

STAROSTWO POWIATOWE WE WŁODAWIE
Powiatowy Ośrodek Dokumentacji Geodezyjnej i Kartograficznej
we Włodawie
W obszarze oznaczonym linią zieloną dokonano
aktualizacji treści mapy zasadniczej. Dokumenty z pomiaru
uzupełniającego przyjęte do zasobu powiatowego w dniu
1.1. MAR. 2010 ewidencjonowano pod nr 1905-12/2010
Niniejsza mapa może służyć do celów projektowych
Projektowane obiekty budowlane wymagające pozwolenia na budowę
podlegają wytyczeniu i inwentaryzacji powykonawczej przez jednostki
uprawnione do wykonywania prac geodezyjnych.
Włodawa, dn. 1.1. MAR. 2010 podpis

z up. STAROSTY

mgr inż. Mieczysław Maksymiuk

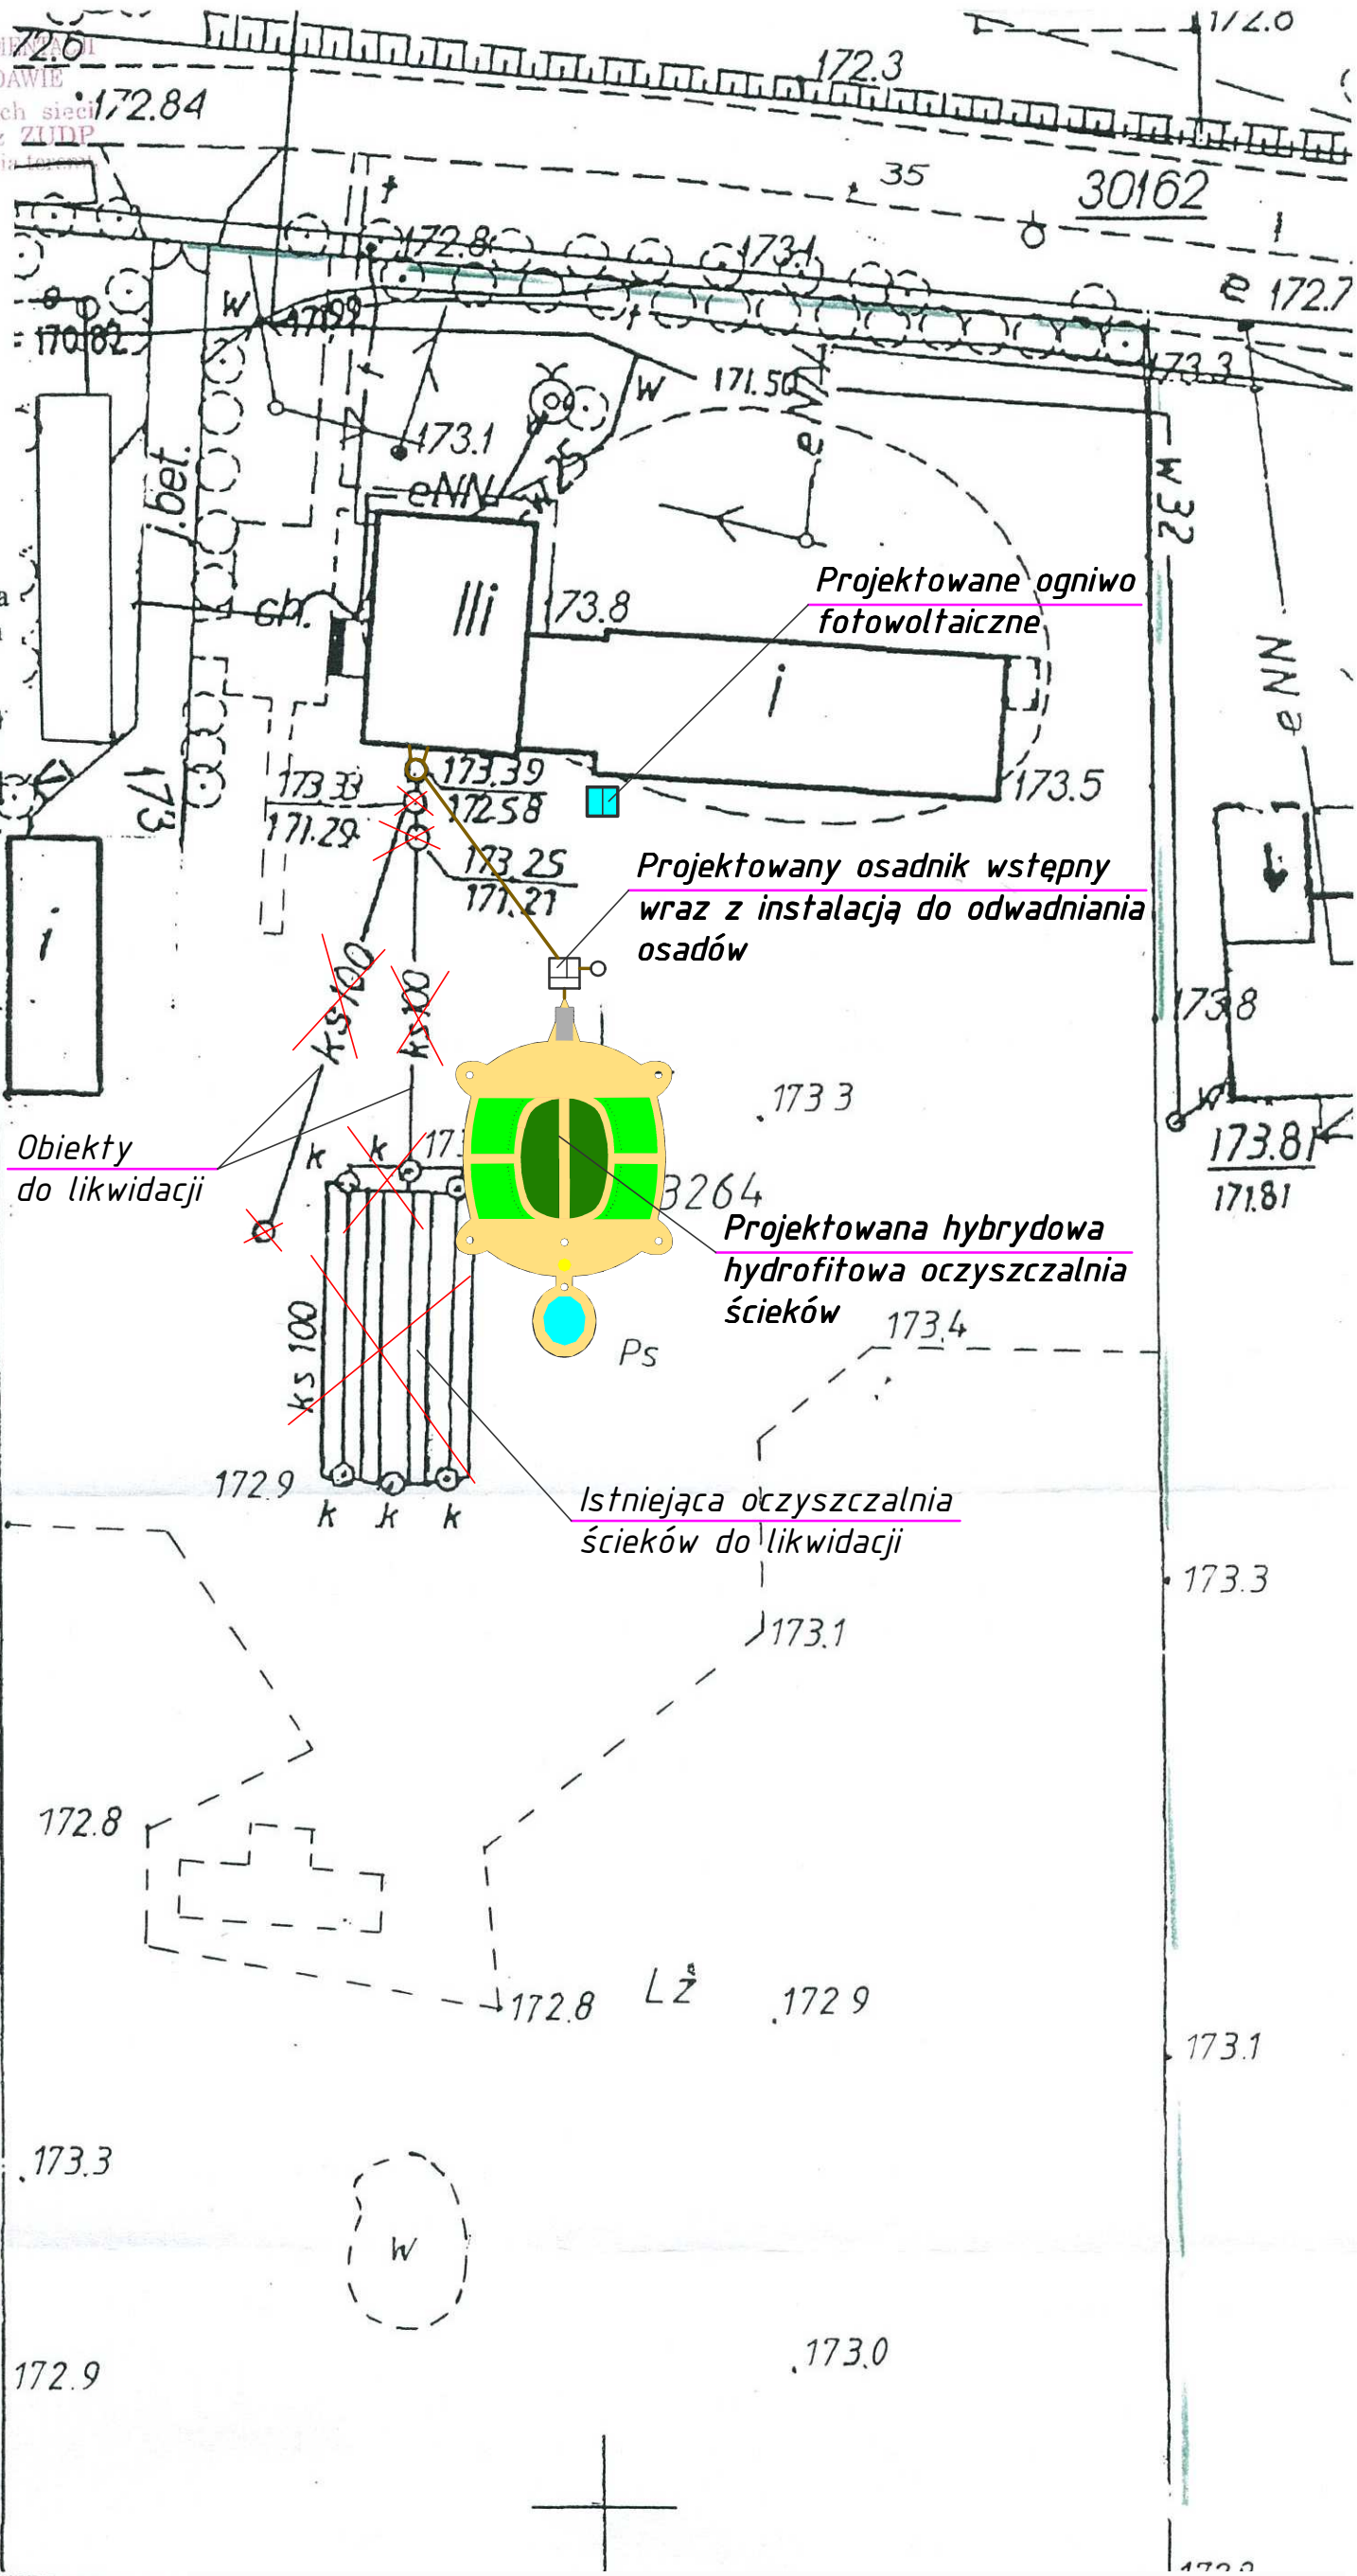

ZAŁĄCZNIK 1

Mapa w skali 1:500
z lokalizacją planowanej oczyszczalni ścieków
dla Ośrodka Dydaktyczno-Muzealnego
Poleskiego Parku Narodowego w Starym Załuczu